




SEZIONI PUMP TRACK  
Scala 1:50

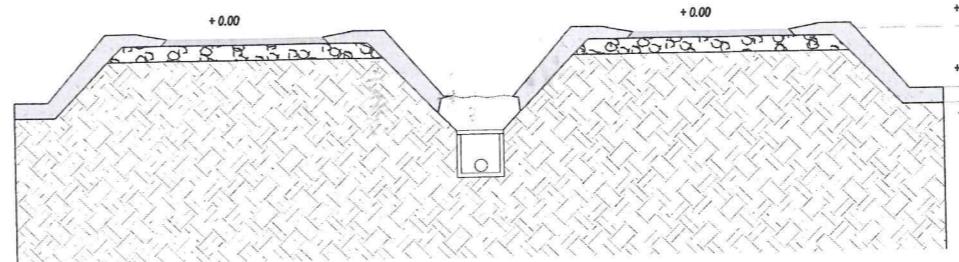

**PARTICOLARE FARO ILLUMINAZIONE**  
Scala 1:100

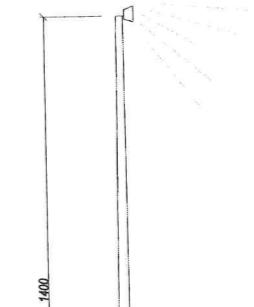

PLANIMETRIA GENERALE SOTTOSERVIZI E IMPIANTI  
Scala 1:200

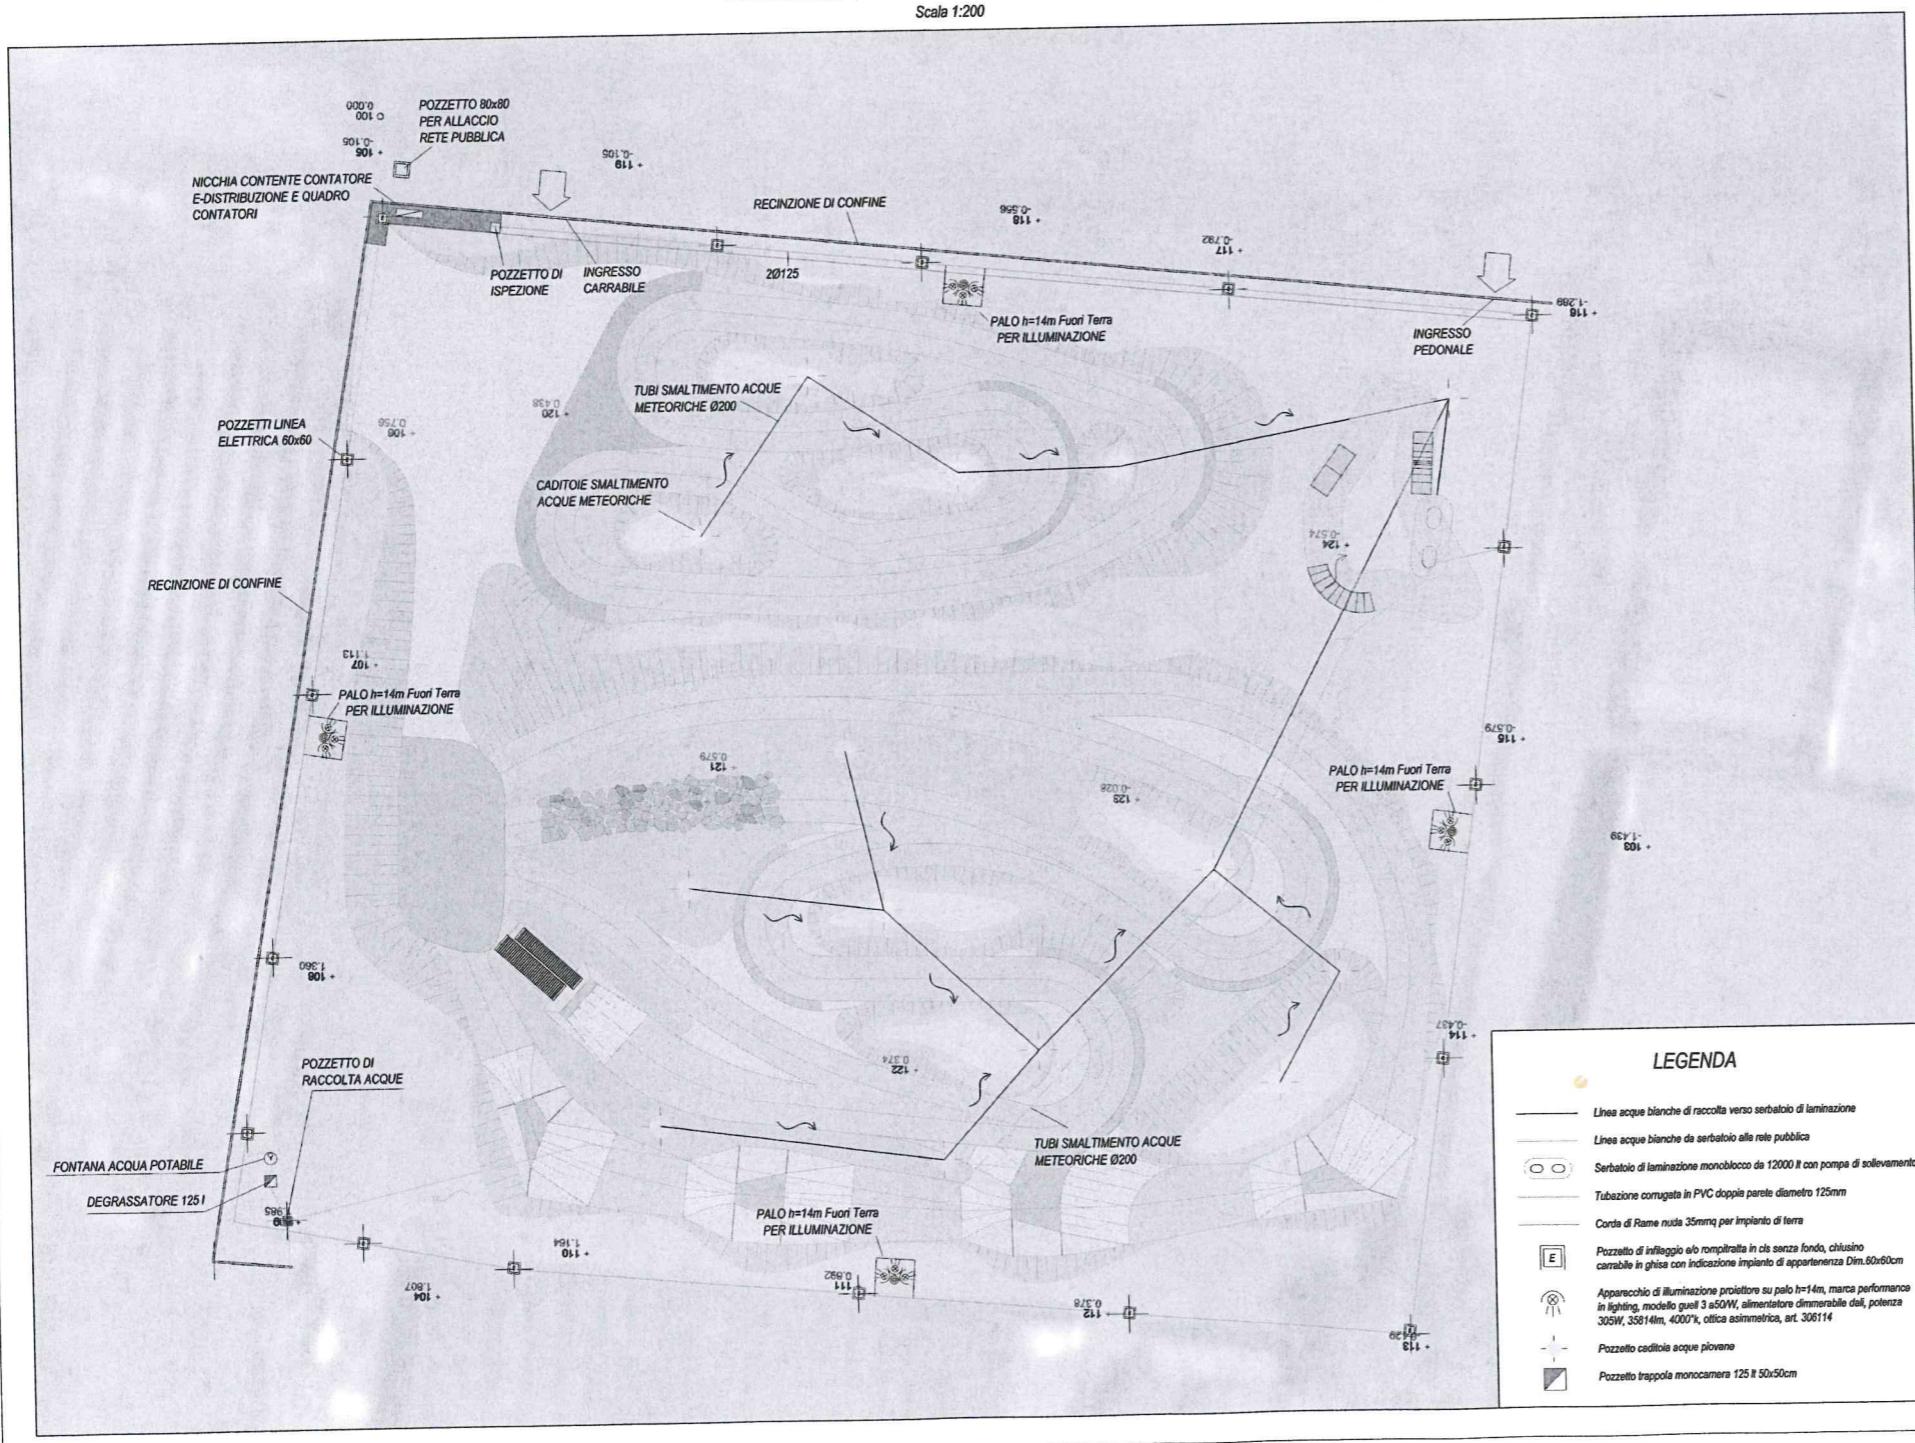

#### LEGEND

- Linea acque bianche di raccolta verso serbatoio di laminazione**

**Linea acque bianche da serbatoio alla rete pubblica**

**Serbatoio di laminazione monoblocco da 12000 lt con pompa di sollevamento**

**Tubazione corrugata in PVC doppia parete, diametro 125mm**

**Corda di Rame nuda 35mm<sup>2</sup> per impianto di terra**



**Pozzetto cedolite acque piovane**

**Pozzetto trappola monocamera 125 lt 50x50cm**

# COMUNE DI SANTA SOFIA

## PROVINCIA DI FORLÌ' CESENA

**COMMITTENTE**



Comune di Santa Sofia

Piazza G. Matteotti n° 1

47018 - Santa Sofia (FC)

**RESPONSABILE DEL PROCEDIMENTO**  
**SETTORE LAVORI PUBBLICI Geom. Cinzia Fantini**

**INTERVENTO PER LA REALIZZAZIONE DI UN'AREA ADIBITA ALLO  
SPORT, ATTIVITA' RICREATIVE E PISTA CICLABILE MTB, IN LOTTO DI  
PROPRIETA' COMUNALE, LOC FORESE CA' DI BICO, NEL COMUNE DI  
SANTA SOFIA (EC)**

AS BUILT FINALE  
PROGETTO ESECUTIVO CUP H17D22000020006

## PLANIMETRIA GENERALE PARTICOLARE SOTTOSERVIZI E IMPIANTI

DATA	SCALA	REVISIONE	ELABORATO
GIUGNO 2025	Varie		T2 As Built

*Ing. ALBERTO CAMPORESI*  
Piazza G. Garibaldi n.12 - 47018 Santa Sofia (FC)  

Il presente elaborato e' protetto ai sensi delle vigenti leggi sul diritto d'autore, l'ing Alberto Camporesi, autore del presente documento, riserva la facoltà di revoca secondo l'art. 99 legge 22 aprile 1941 e l'art. 11 regolamento CE 07/44 del 12/12/2001